


FÖRKLARINGAR


- DM DISKMASKIN
G GARDEROB
ST STÄD
K KYL
F FRY
K/F KYL/FRYS
TT TORKTUMLARE
TM TVÄTTMASKIN
TP TVÄTTPELARE
B BACKSKÅP
▲ ENTRÉPIL
ELC ELCENTRAL

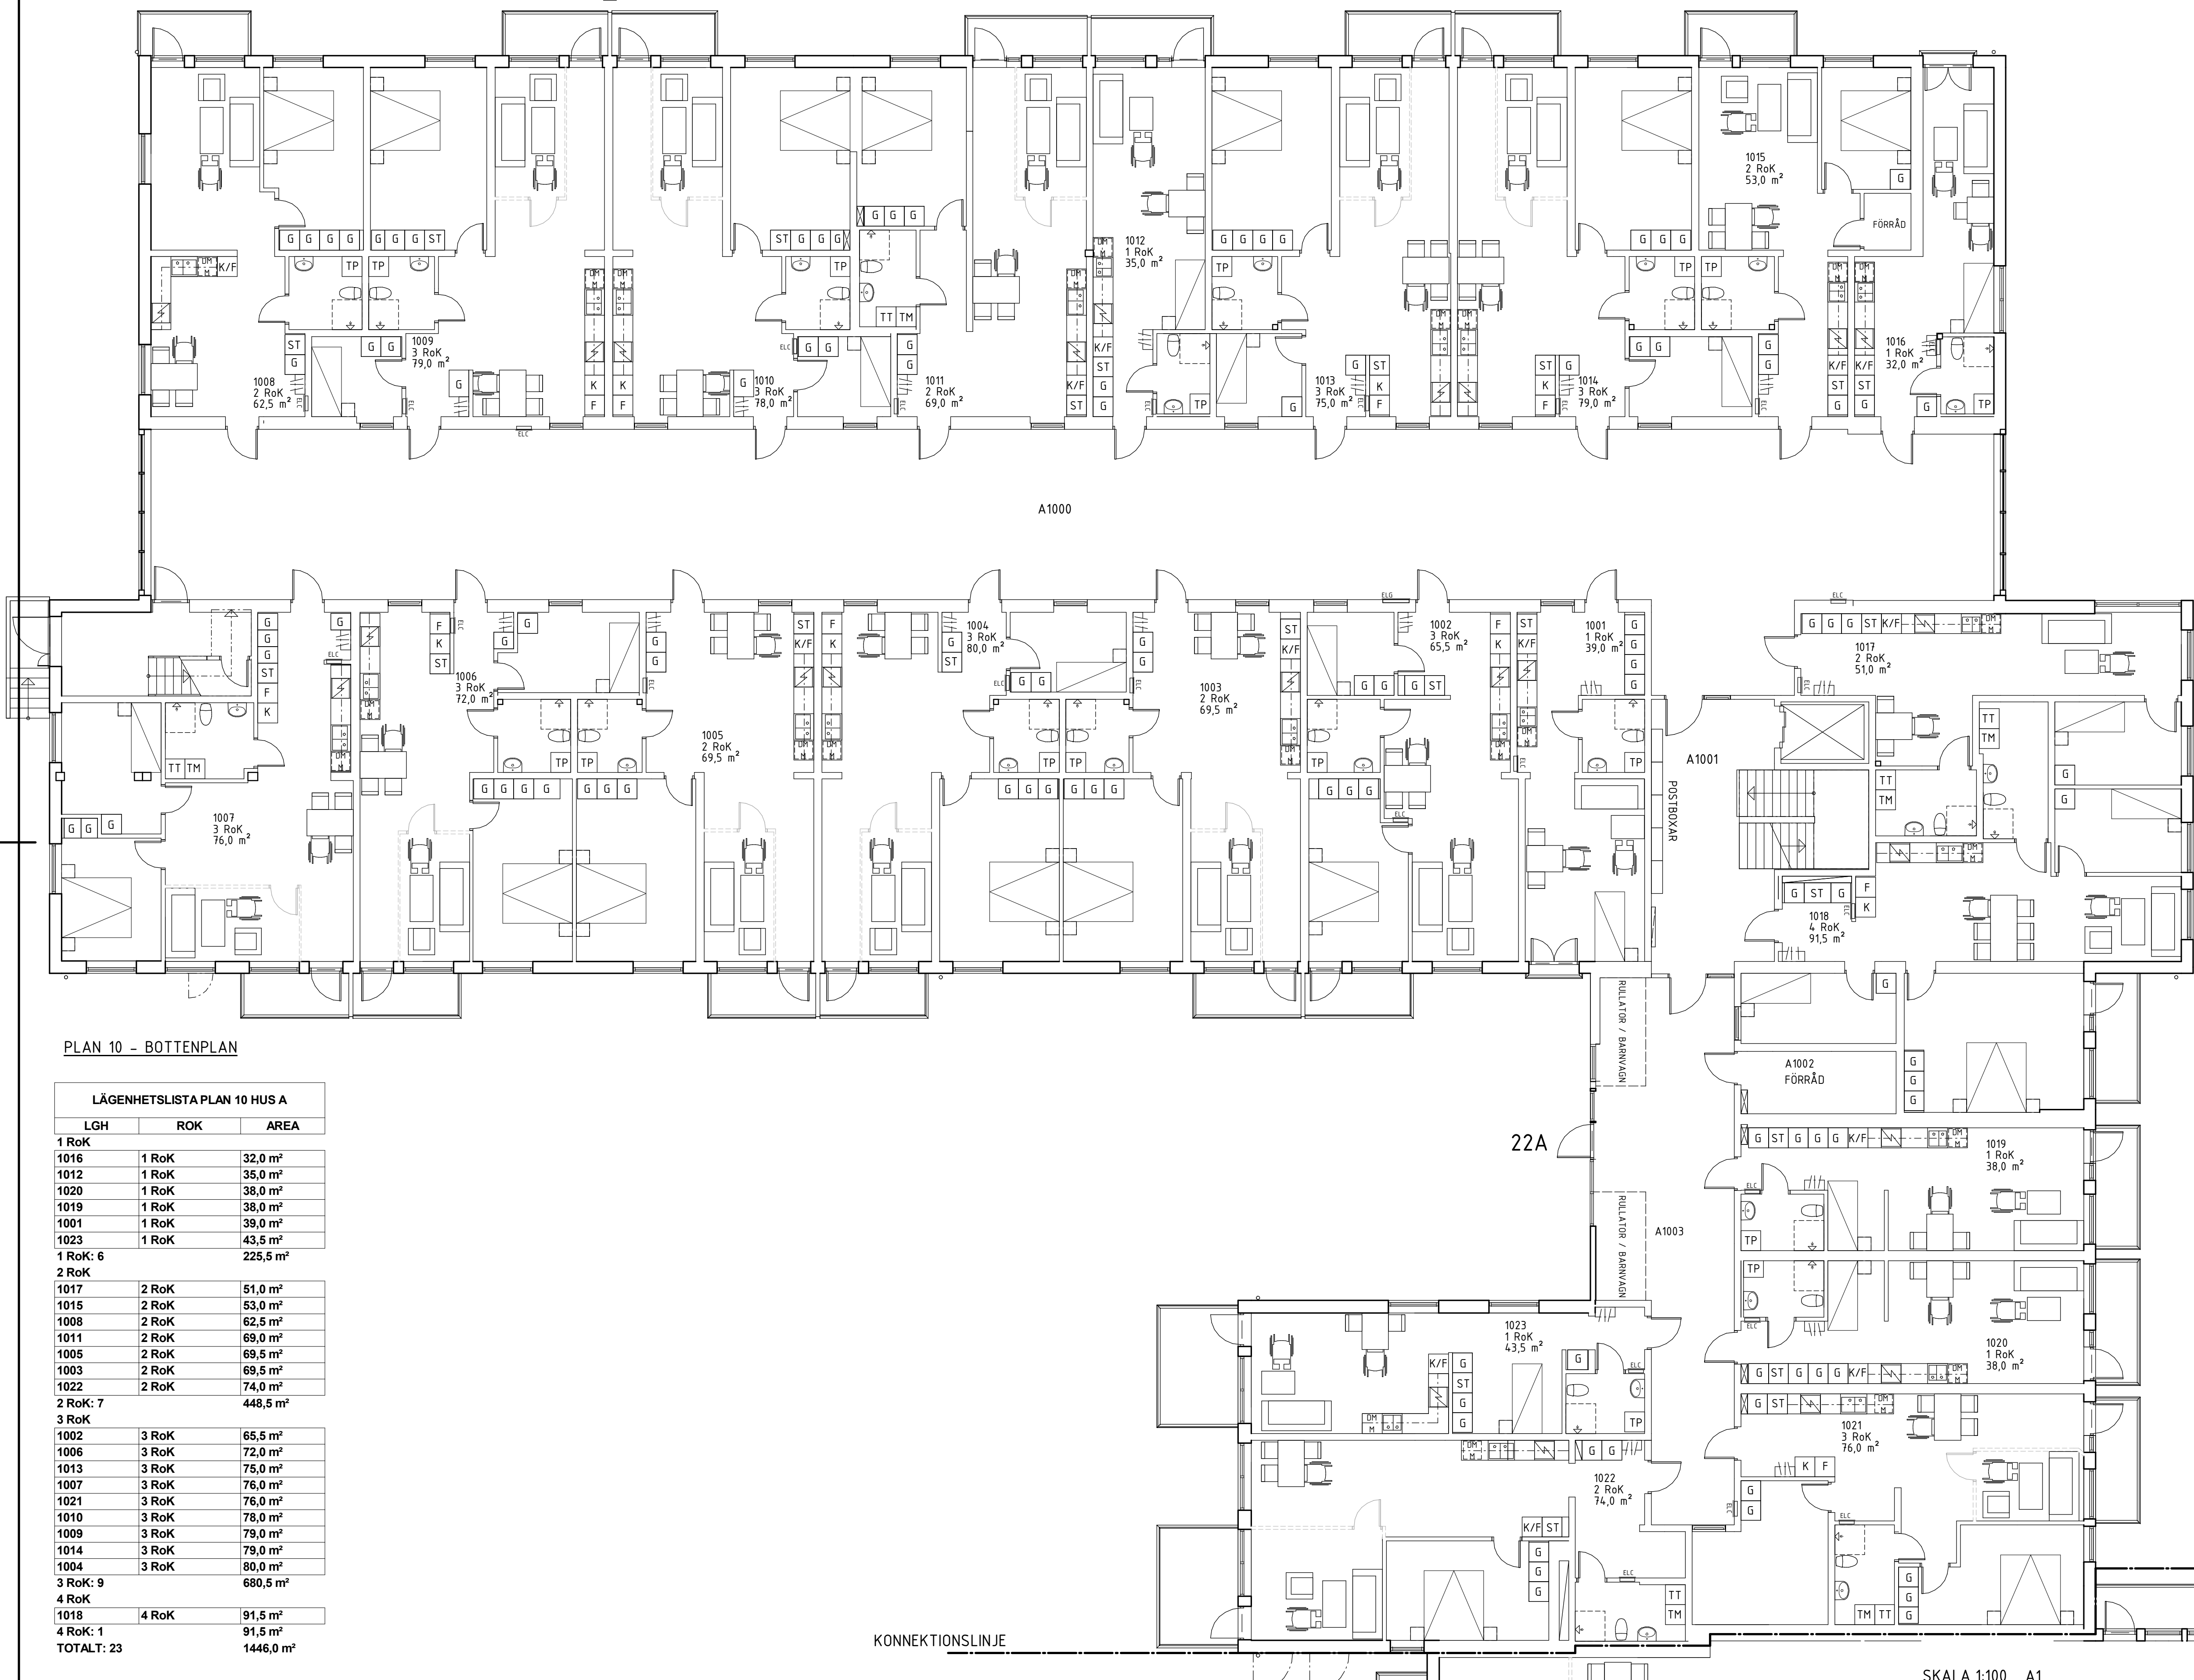

PLAN 10 - BOTTENPLAN

LÄGENHETSLISTA PLAN 10 HUS A		
LGH	ROK	AREA
1 RoK		
1016	1 RoK	32,0 m²
1012	1 RoK	35,0 m²
1020	1 RoK	38,0 m²
1019	1 RoK	38,0 m²
1001	1 RoK	39,0 m²
1023	1 RoK	43,5 m²
1 RoK: 6		
2 RoK		
1017	2 RoK	51,0 m²
1015	2 RoK	53,0 m²
1008	2 RoK	62,5 m²
1011	2 RoK	69,0 m²
1005	2 RoK	69,5 m²
1003	2 RoK	69,5 m²
1022	2 RoK	74,0 m²
2 RoK: 7		
3 RoK		
1002	3 RoK	65,5 m²
1006	3 RoK	72,0 m²
1013	3 RoK	75,0 m²
1007	3 RoK	76,0 m²
1021	3 RoK	76,0 m²
1010	3 RoK	78,0 m²
1009	3 RoK	79,0 m²
1014	3 RoK	79,0 m²
1004	3 RoK	80,0 m²
3 RoK: 9		
4 RoK		
1018	4 RoK	91,5 m²
4 RoK: 1		
TOTALT: 23		

KONNEKTIONSLINJE

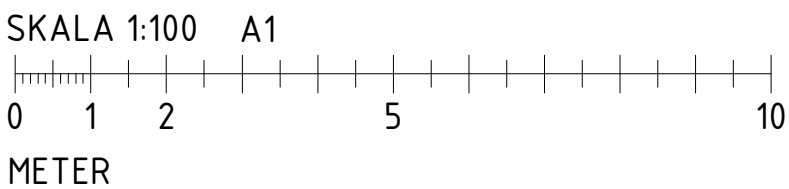

BET

ÄNDRINGEN AVSER

DATUM

SIGN

RELATIONSHANDLING

VÄLAGÅRDEN

TALLEN 14

TOMELLILA KOMMUN

UPPDRAG NR
207901

RITAD AV:

HANDLÄGGARE:

DATUM:
2025-10-14

ANSVARIG:

OMBYGGNATION TILL BOSTÄDER

HUS A - PLAN 10

SKALA:
A1 1:100
A3 1:200

NUMMER:
A-40-1-101

BET: