


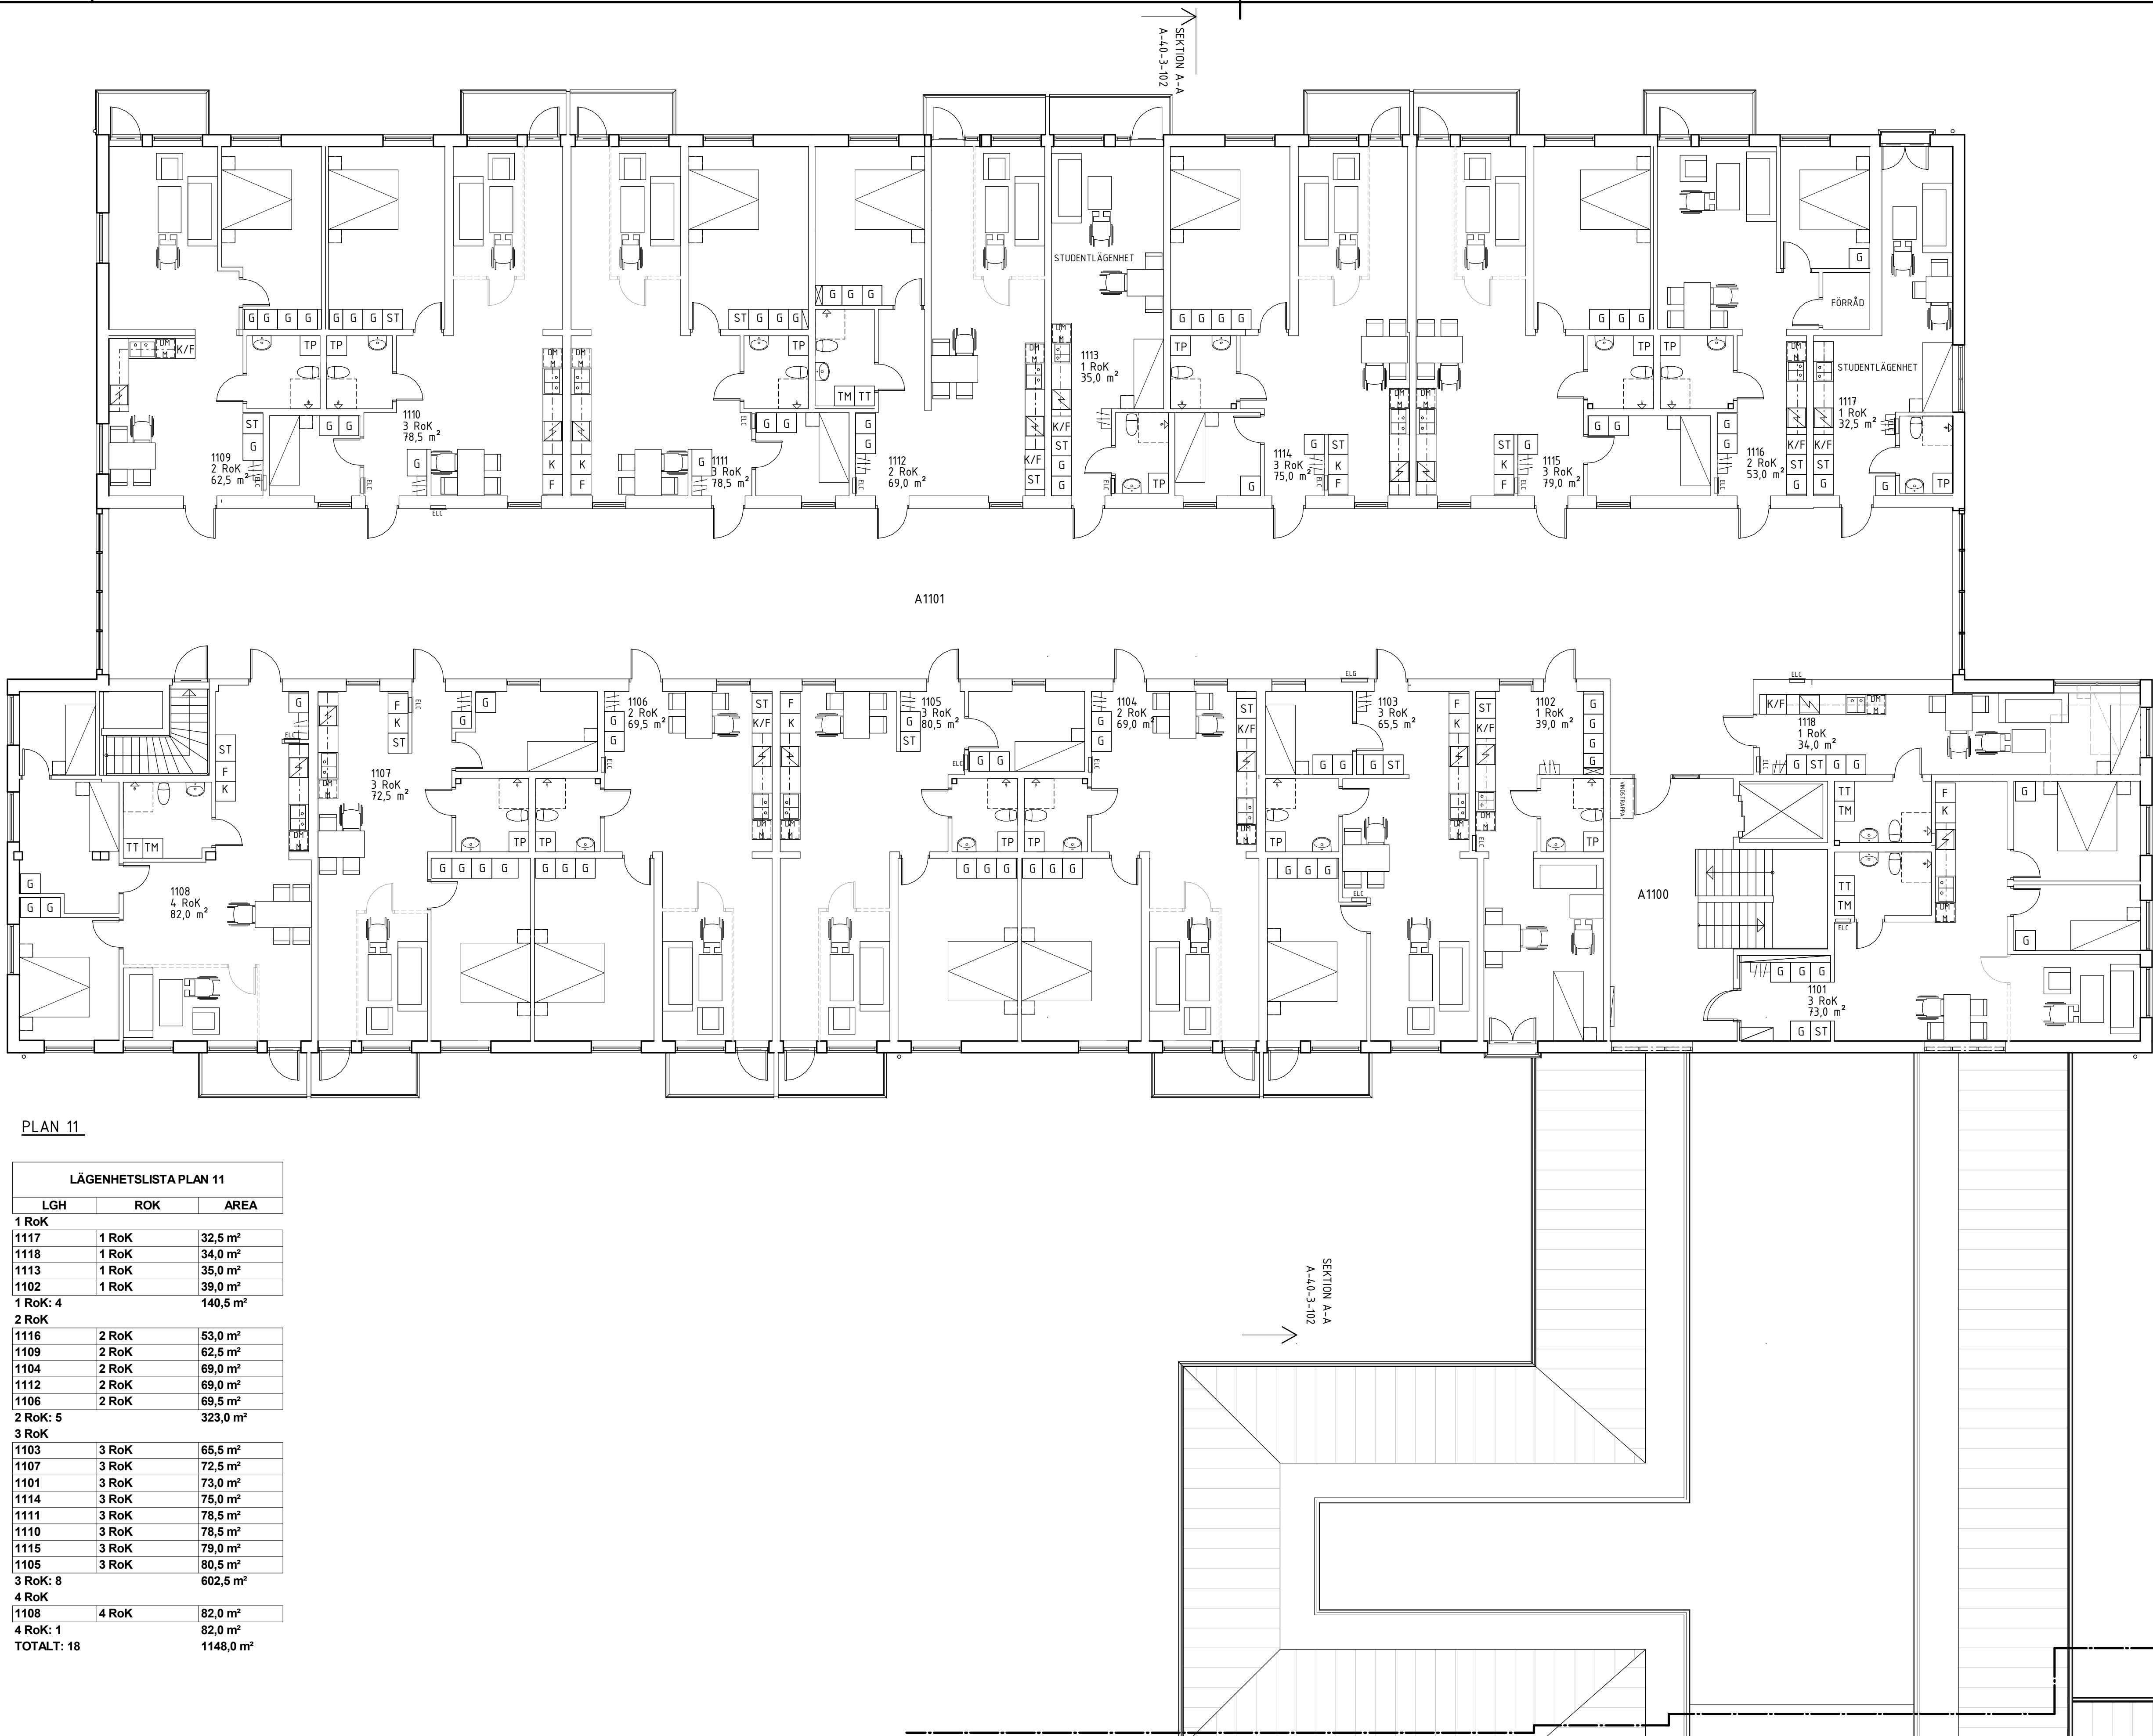

PLAN 11

LÄGENHETSLISTA PLAN 11		
LGH	ROK	AREA
1 RoK		
1117	1 RoK	32,5 m²
1118	1 RoK	34,0 m²
1113	1 RoK	35,0 m²
1102	1 RoK	39,0 m²
1 RoK: 4		
2 RoK		
1116	2 RoK	53,0 m²
1109	2 RoK	62,5 m²
1104	2 RoK	69,0 m²
1112	2 RoK	69,0 m²
1106	2 RoK	69,5 m²
2 RoK: 5		
3 RoK		
1103	3 RoK	65,5 m²
1107	3 RoK	72,5 m²
1101	3 RoK	73,0 m²
1114	3 RoK	75,0 m²
1111	3 RoK	78,5 m²
1110	3 RoK	78,5 m²
1115	3 RoK	79,0 m²
1105	3 RoK	80,5 m²
3 RoK: 8		
4 RoK		
1108	4 RoK	82,0 m²
4 RoK: 1		
TOTALT: 18		
1148,0 m²		

FÖRKLARINGAR

- DM DISKMASKIN
- G GARDEROB
- ST STÄD
- K KYL
- F FRY
- K/F KYL/FRYS
- TT TORKTUMLARE
- TM TVÄTTMASKIN
- TP TVÄTTPELARE
- B BACKSKÅP
- ▲ ENTRÉPIL
- ELC ELCENTRAL

BET:ANDRINGEN AVSER:DATUM:SIGN:

RELATIONSHANDLING

VÄLAGÅRDEN
TALLEN 14
TOMELLILA KOMMUN

UPPDRAG NR
207901

RITAD AV:

HANDLÄGGARE:

DATUM:
2025-10-14

ANSVARIG:

OMBYGGNATION TILL BOSTÄDER
HUS A - PLAN 11

SKALA:
A1 1:100
A3 1:200

NUMMER:
A-40-1-111

BET: